




AS BUILT

QUEDANDO PROHIBIDA Y SUJETA A DEMANDA LA PUBLICACIÓN PARCIAL O TOTAL DE ESTE DOCUMENTO POR CUALQUIER MEDIO IMPRESO O ELECTRONICO SINO SE CUENTA CON EL PERMISO DE LA EMPRESA.

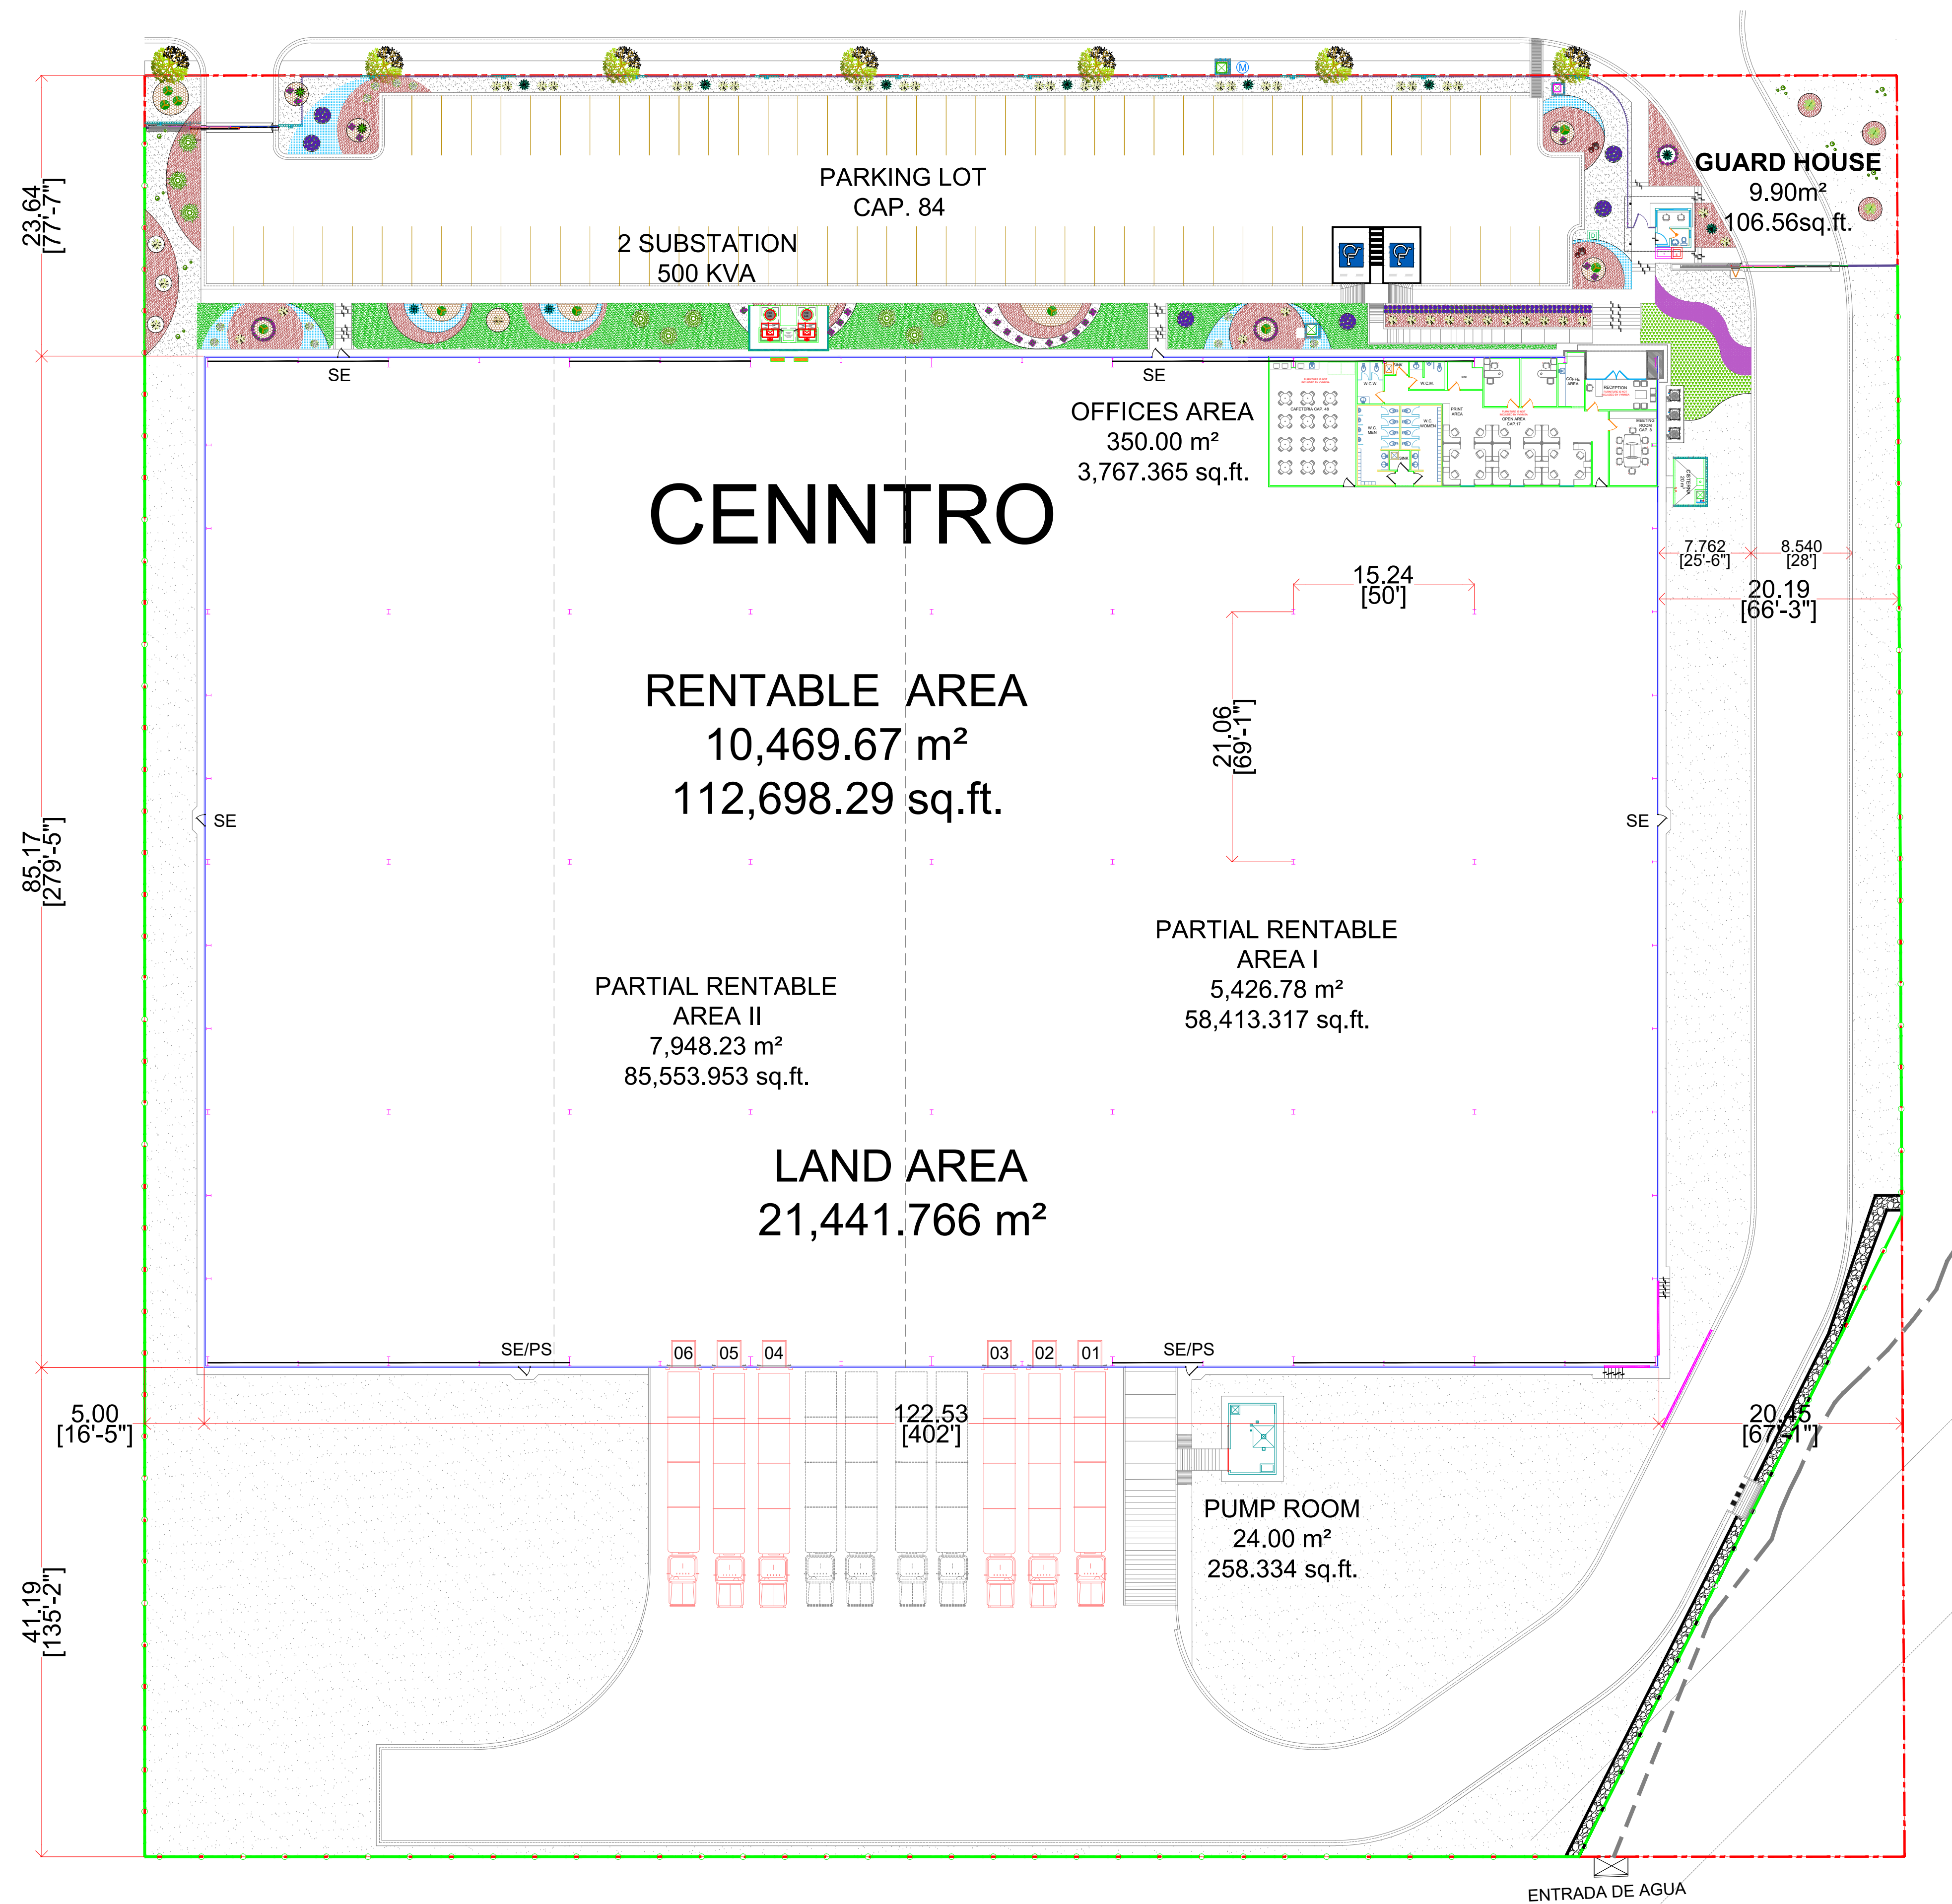

VYNMSA

CONSTRUCTION & DEVELOPMENT

AV. SAN JERÓNIMO #310, PISO 12 COL. SAN JERÓNIMO
C.P. 64640 MONTERREY, N.L. MEXICO

CE-AR-02

