
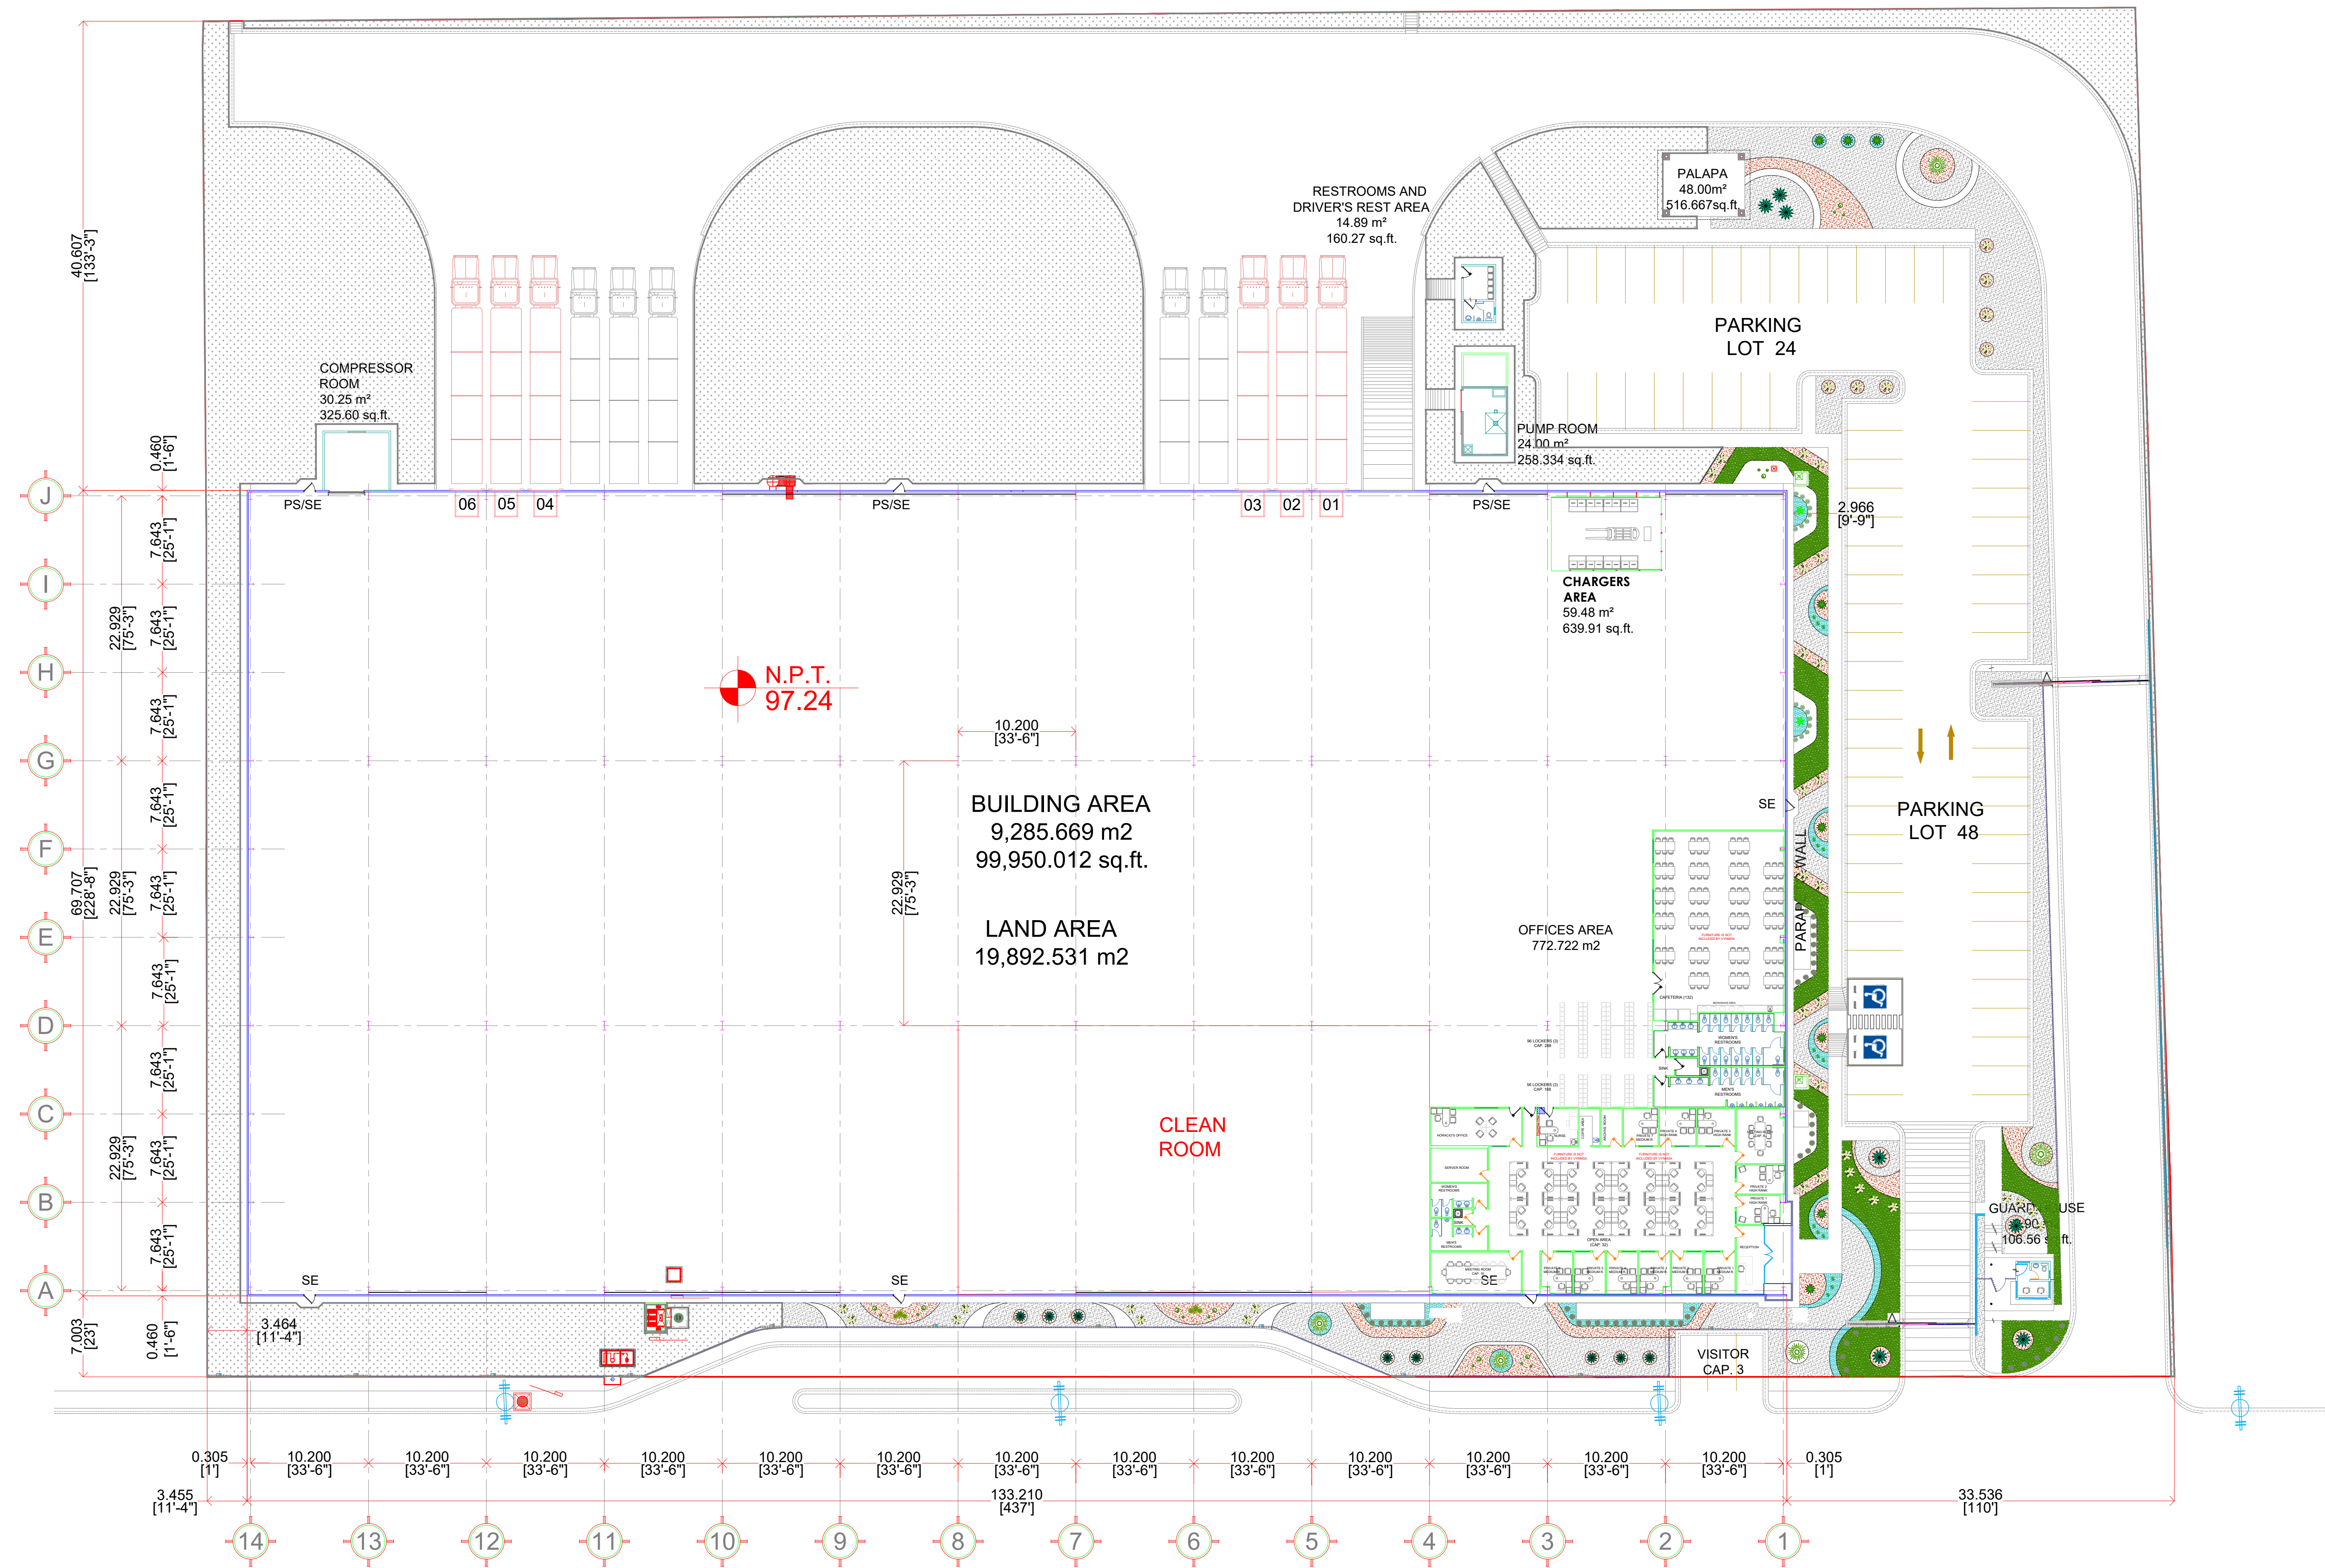


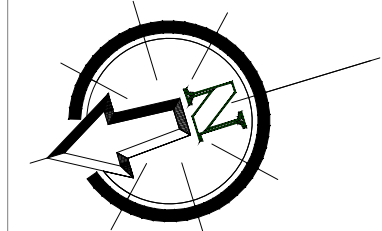

NOTES: AS BUILT	ESTE PLANO Y TODO SU CONTENIDO ES INFORMACIÓN DE CARÁCTER CONFIDENCIAL Y PRIVADO Y ES PROPIEDAD DE VCD CONSTRUCCIÓN Y DESARROLLO S.A.P.I. DE C.V. Y SE DEBERÁ CONTAR CON SU AUTORIZACIÓN PARA PODER UTILIZARLO Y NO DEBERÁ SER MODIFICADO, REPRODUCIDO O USADO PARA OTRO PROPOSITO QUE SE AJENO AL PROYECTO CON EL QUE ESTÁ TITULADO ESTE PLANO. QUEDANDO PROHIBIDA Y SUJETA A DEMANDA LA PUBLICACIÓN PARCIAL O TOTAL DE ESTE DOCUMENTO POR CUALQUIER MEDIO IMPRESO O ELECTRONICO SINO SE CUENTA CON EL PERMISO DE LA EMPRESA.	LAYOUT:	REFERENCE:	No. REV. DATE: 0 JUN 2023 1 2 3 4	REVIEW DESCRIPTION: AS BUILT	DRAWED: R.A.M.P. PROJECTED: R.A.M.P. REVIEWED: F.G.R. APPROVED: ARQ. D. SIFUENTES COORDINATED: ARQ. D. SIFUENTES	 CONSTRUCTION & DEVELOPMENT HUMBERTO LOBO #529 - LOCAL 18G, COL. DEL VALLE SAN PEDRO GARZA GARCIA N.L. MEXICO	DIMENSION: METERS SCALE: 1:300 DATE: JUN 2023	PROJECT: SPEC L TITLE: ARCHITECTURAL LAYOUT PLANTA ARQUITECTONICA AREA: ARCHITECTURAL No OF DRAWING: LKL-AR-02	REV: AB
---------------------------------------	--	--------------------	-----------------------	--	--	--	---	---	--	-------------------------------