
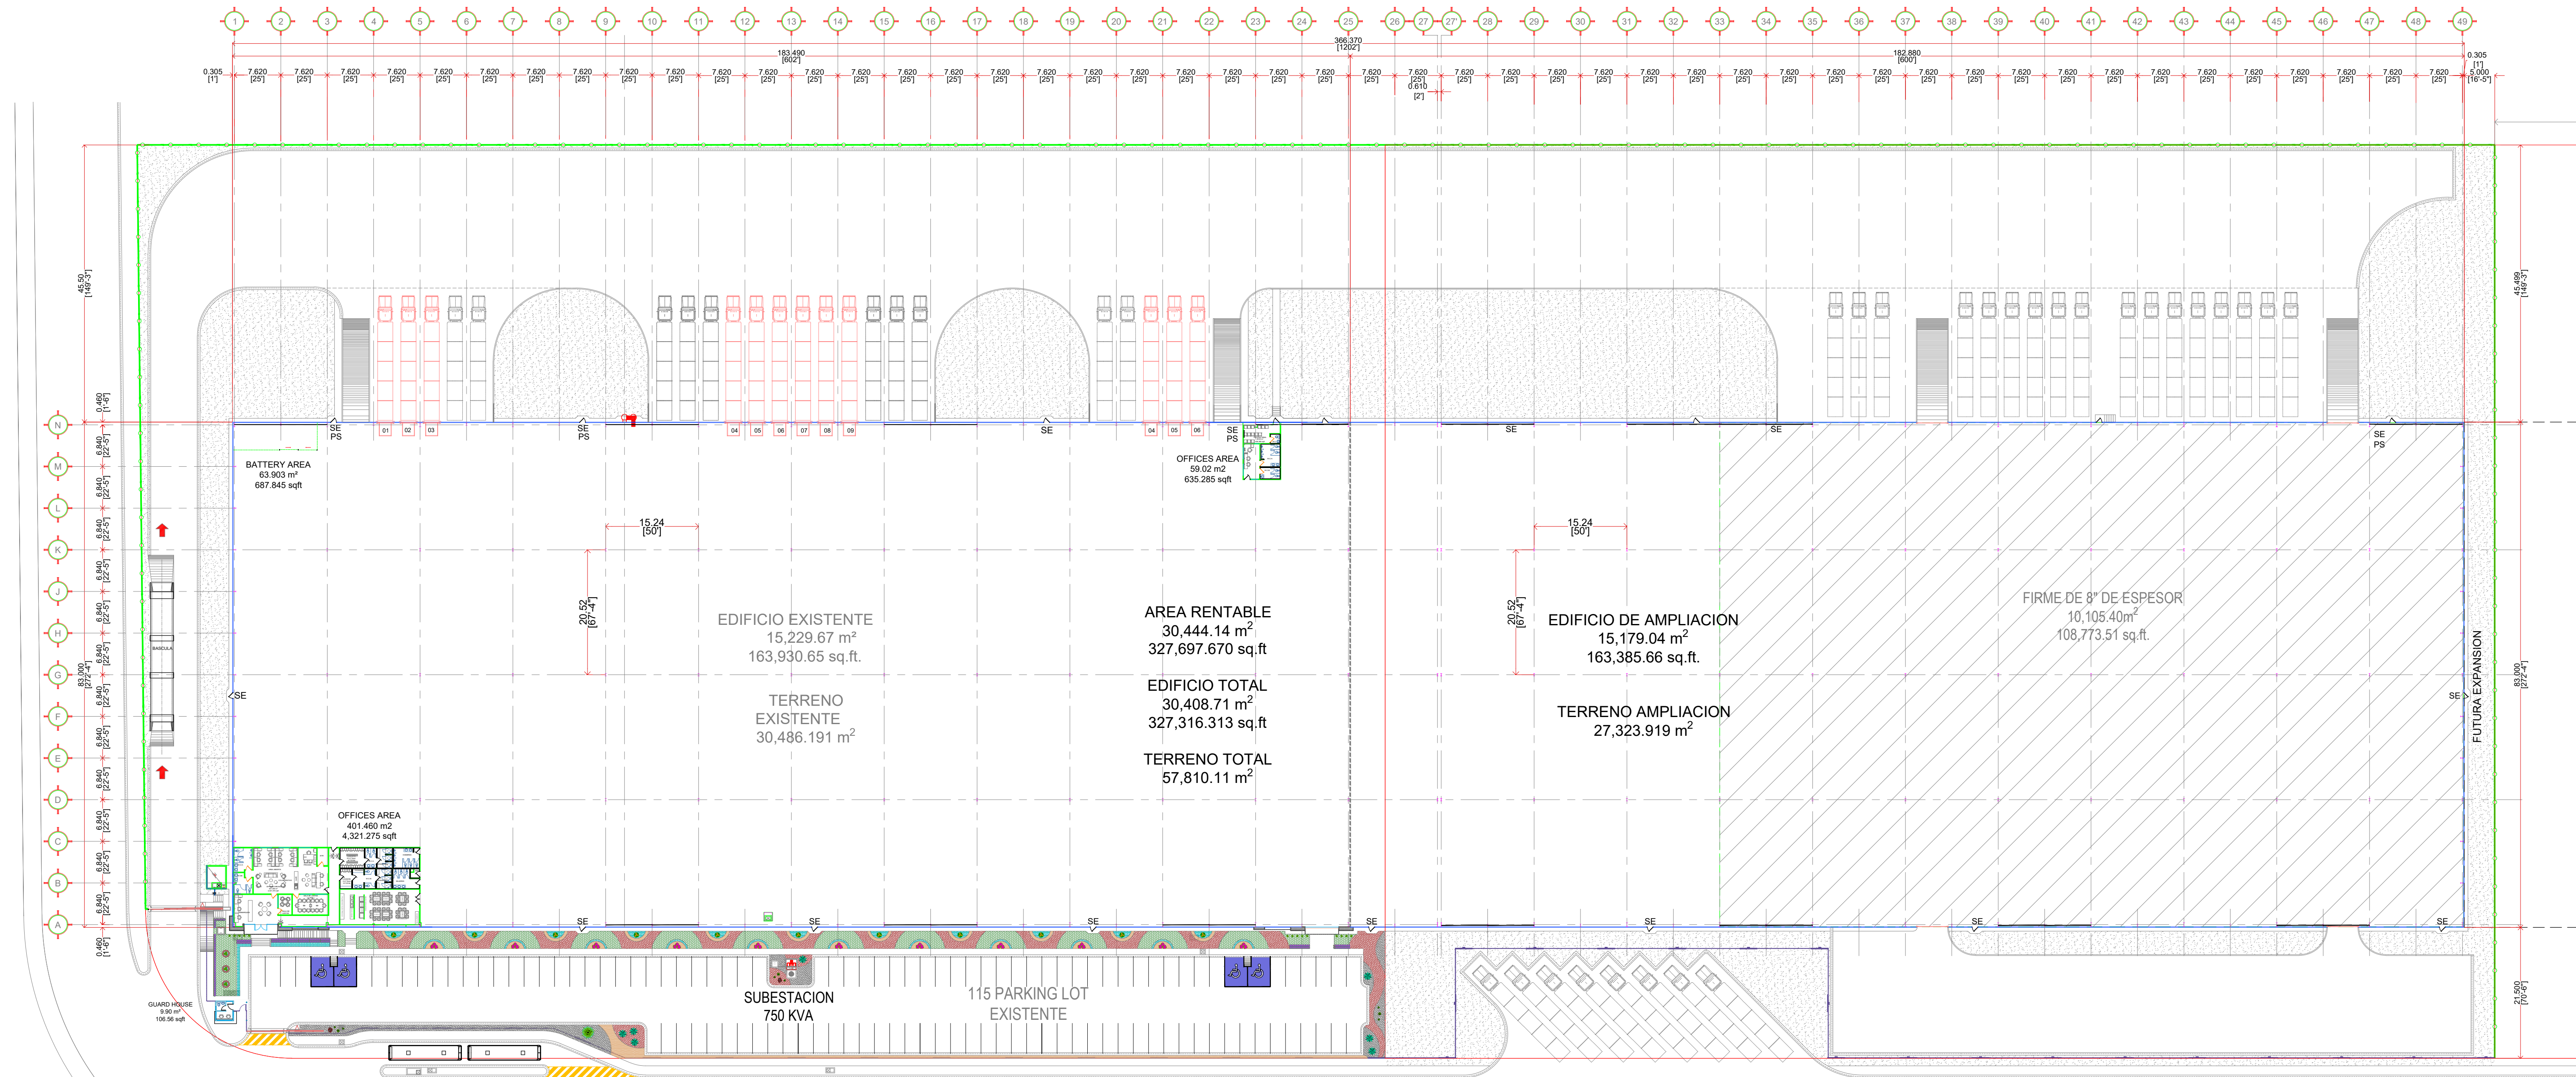


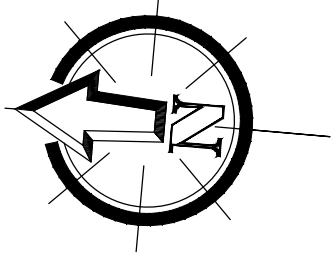

NOTES: AS BUILT	ESTE PLANO Y TODO SU CONTENIDO ES INFORMACIÓN DE CARÁCTER CONFIDENCIAL Y PRIVADO Y ES PROPIEDAD DE VCD CONSTRUCCIÓN Y DESARROLLO S.A.P.I. DE C.V. Y SE DEBERÁ CONTAR CON SU AUTORIZACIÓN PARA PODER UTILIZARLO Y NO DEBERÁ SER MODIFICADO, REPRODUCIDO O USADO PARA OTRO PROPOSITO QUE SE AJENO AL PROYECTO CON EL QUE ESTÁ TITULADO ESTE PLANO. QUEDANDO PROHIBIDA Y SUJETA A DEMANDA LA PUBLICACIÓN PARCIAL O TOTAL DE ESTE DOCUMENTO POR CUALQUIER MEDIO IMPRESO O ELECTRONICO SI NO SE CUENTA CON EL PERMISO DE LA EMPRESA.	LAYOUT:	REFERENCE:	No.	REV. DATE:	REVIEW DESCRIPTION:		DRAWN:	A.M.G.		VYNMSA CONSTRUCTION & DEVELOPMENT AV. SAN JERÓNIMO #310, PISO 12 COL. SAN JERÓNIMO C.P. 64640 MONTERREY, N.L. MEXICO	DIMENSION: METERS	PROJECT: SPEC III		
				0	JAN 2020	AS BUILT	PROJECTED:	A.M.G.		SCALE: 1:500		TITLE: ARCHITECTURAL LAYOUT PLANTA ARQUITECTONICA			
				1			REVIEWED:	F.G.		DATE: JAN 2020		AREA: ARCHITECTURAL	No OF DRAWING: DA- AR-02	REV: AB	
				2			APPROVED:	G.G.							
				3			COORDINATED:	J.G.							
				4											