


PUERTO INTERIOR I

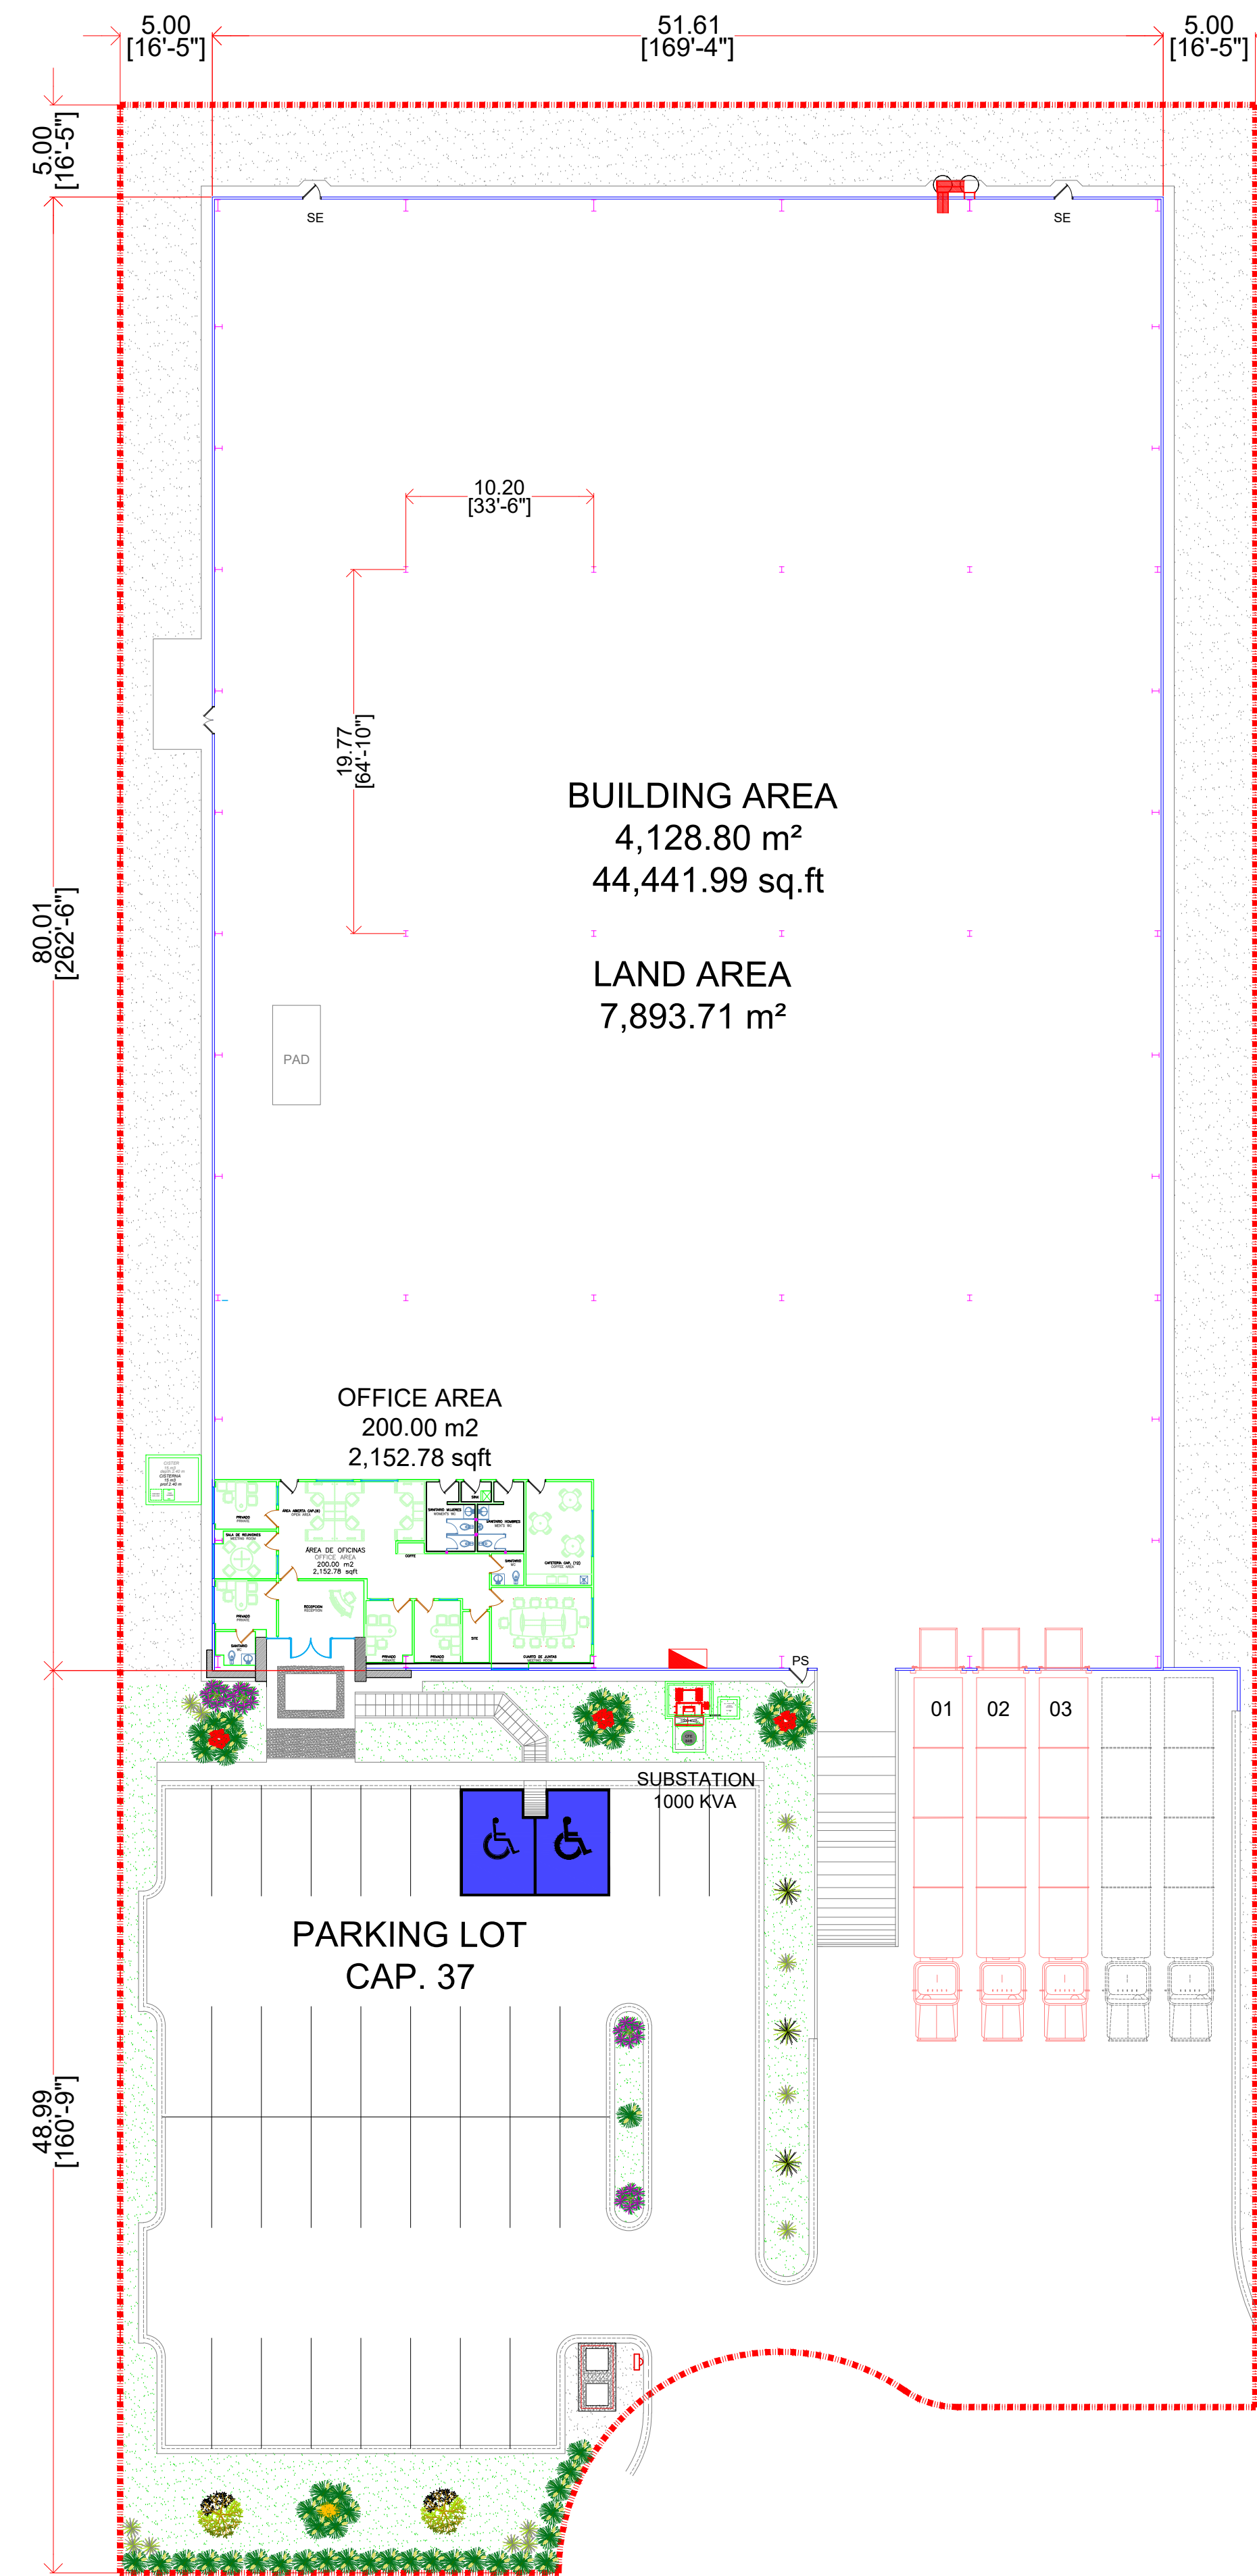

NOTES:

AS BUILT

ESTE PLANO Y TODO SU CONTENIDO ES INFORMACIÓN DE CARÁCTER CONFIDENCIAL Y PRIVADO Y ES PROPIEDAD DE VCD CONSTRUCCIÓN Y DESARROLLO S.A.P.I. DE C.V. Y SE DEBERÁ CONTAR CON SU AUTORIZACIÓN PARA PODER UTILIZARLO Y NO DEBERÁ SER MODIFICADO REPRODUCIDO O USADO PARA OTRO PROPOSITO QUE SE AJENO AL PROYECTO CON EL QUE ESTÁ TITULADO ESTE PLANO.

QUEDANDO PROHIBIDA Y SUJETA A DEMANDA LA PUBLICACIÓN PARCIAL O TOTAL DE ESTE DOCUMENTO POR CUALQUIER MEDIO IMPRESO O ELECTRONICO SI NO SE CUENTA CON EL PERMISO DE LA EMPRESA.

LAYOUT:	REFERENCE:	No.	REV. DATE:	REVIEW DESCRIPTION:
		0	20 JUNIO 2024	AS BUILT
		1		
		2		
		3		
		4		

DRAWN:	F.G.R.
PROJECTED:	F.G.R.
REVIEWED:	F.G.R.
APPROVED:	
COORDINATED:	



DIMENSION: METERS	PROJECT: SPEC II - PUERTO INTERIOR I
SCALE: INDICATED	TITLE: ARCHITECTURAL LAYOUT PLANTA ARQUITECTONICA
DATE: JUNIO 2024	AREA: COMERCIAL
No OF DRAWING: AR-02	REV: 0