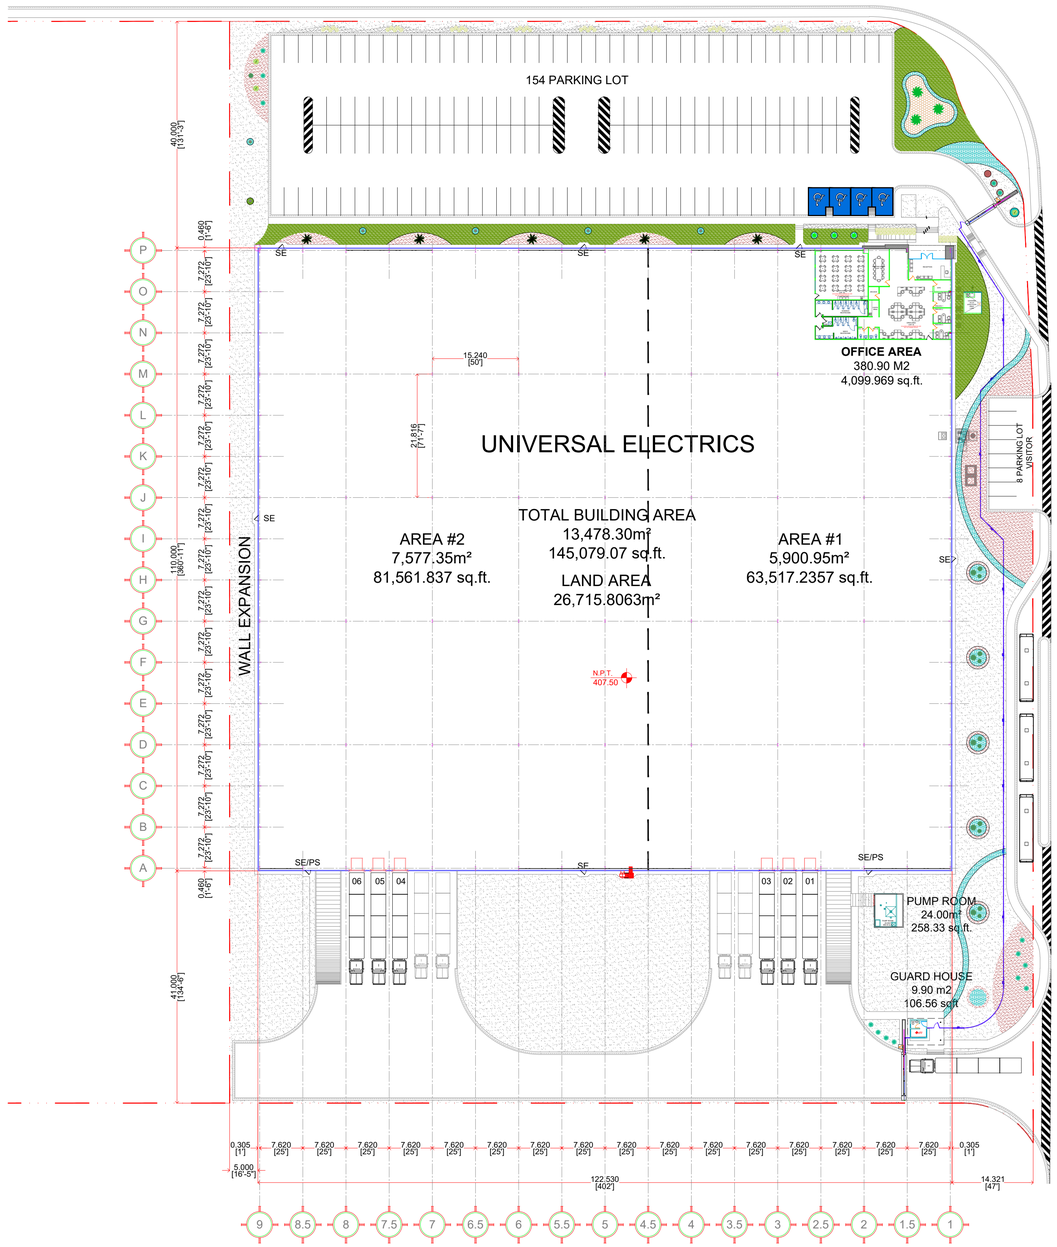

NOTES:

AS BUILT

ESTE PLANO Y TODO SU CONTENIDO ES INFORMACÍON DE CÁRACTER CONFIDENCIAL Y PRIVADO Y ES PROPIEDAD DE **VCD CONSTRUCCIÓN Y DESARROLLO S.A.P.I. DE C.V.** Y SE DEBERÁ CONTAR CON SU AUTORIZACIÓN PARA PODER UTILIZARLO Y NO DEBERÁ SER MODIFICADO,REPRODUCIDO O USADO PARA OTRO PROPOSITO QUE SE AJENO AL PROYECTO CON EL QUE ESTÁ TITULADO ÉSTE PLANO.

QUEDANDO PROHIBIDA Y SUJETA A DEMANDA LA PUBLICACIÓN PARCIAL O TOTAL DE ESTE DOCUMENTO POR CUALQUIER MEDIO IMPRESO O ELECTRONICO SINO SE CUENTA CON EL PERMISO DE LA EMPRESA.

LAYOUT:	REFERENCE:

No.	REV. DATE:	REVIEW DESCRIPTION:
0	31_JULIO_19	AS BUILT
1		
2		
3		
4		

DRAWED:	F.G.R.	
PROJECTED:	F.G.R.	
REVIEWED:	Arq.D.S.	
APPROVED:	Arq.D.S.	
COORDINED:	Arq.D.S.	

VYNMSA
CONSTRUCTION & DEVELOPMENT
AV. SAN JERONIMO #310 - PISO 12 COL. SAN JERONIMO
MONTERREY, NUEVO LEON, MEXICO.

DIMENSION: METERS

SCALE: 1:500

DATE: JULIO_19

PROJECT: UNIVERSAL ELECTRONICS

TITLE: ARCHITECTURAL LAYOUT
PLANO ARQUITECTONICA

AREA: ARCHITECTONIC

No OF DRAWING: UE-AR-02

REV: AB